


Projekt  
 IBB 26000993  
 Büro- und Lagergebäude Einheit A-E  
 Gebäudenummer 31141776  
 Siemensring 44a-r  
 47877 Willlich

Erfassungart: Ortliches Aufmaß  
 Lagebezug: Lokales Koordinatensystem  
 Höhenbezug: ±0,00 m DNFF EG

Planbezeichnung / Maßstab  
**BESTANDSPLAN 1:100**  
 Projektion / Lokaltat  
**GRUNDRISS ERDGESCHOSS**

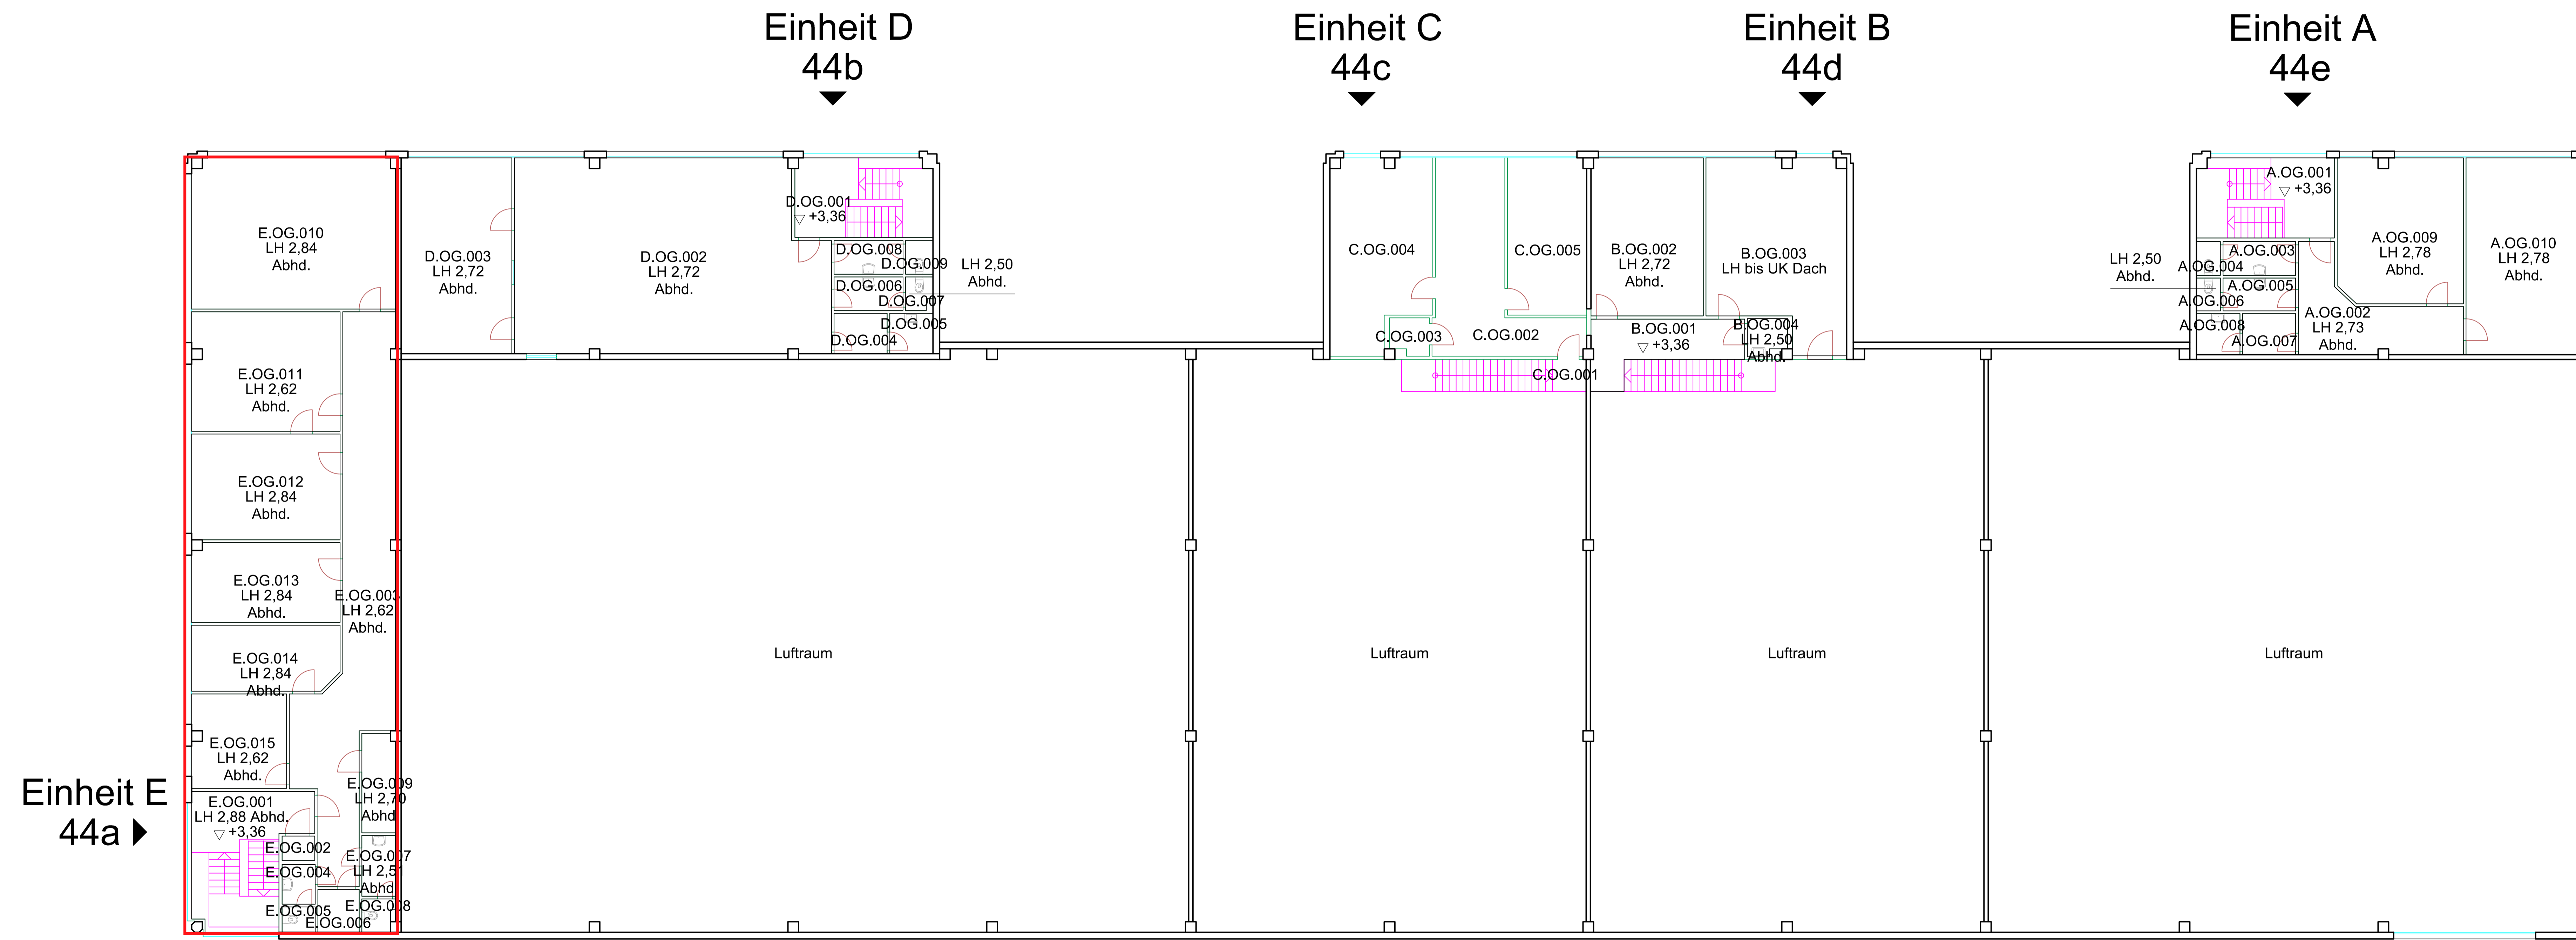

Projekt  
 IBB 26000993  
 Büro- und Lagergebäude Einheit A-E  
 Gebäudenummer 31141776  
 Siemensring 44a-r  
 47877 Willlich

Erfassungsart: Ortliches Aufmaß  
 Lagebezug: Lokales Koordinatensystem  
 Höhenbezug: ±0,00 m DNFF EG

Planbezeichnung / Maßstab  
**BESTANDSPLAN 1:100**  
 Projektion / Lokaltat  
**GRUNDRISS OBERGESCHOSS**