


GRUNDRISS M. 1:100
Bauteil G3-1.OG

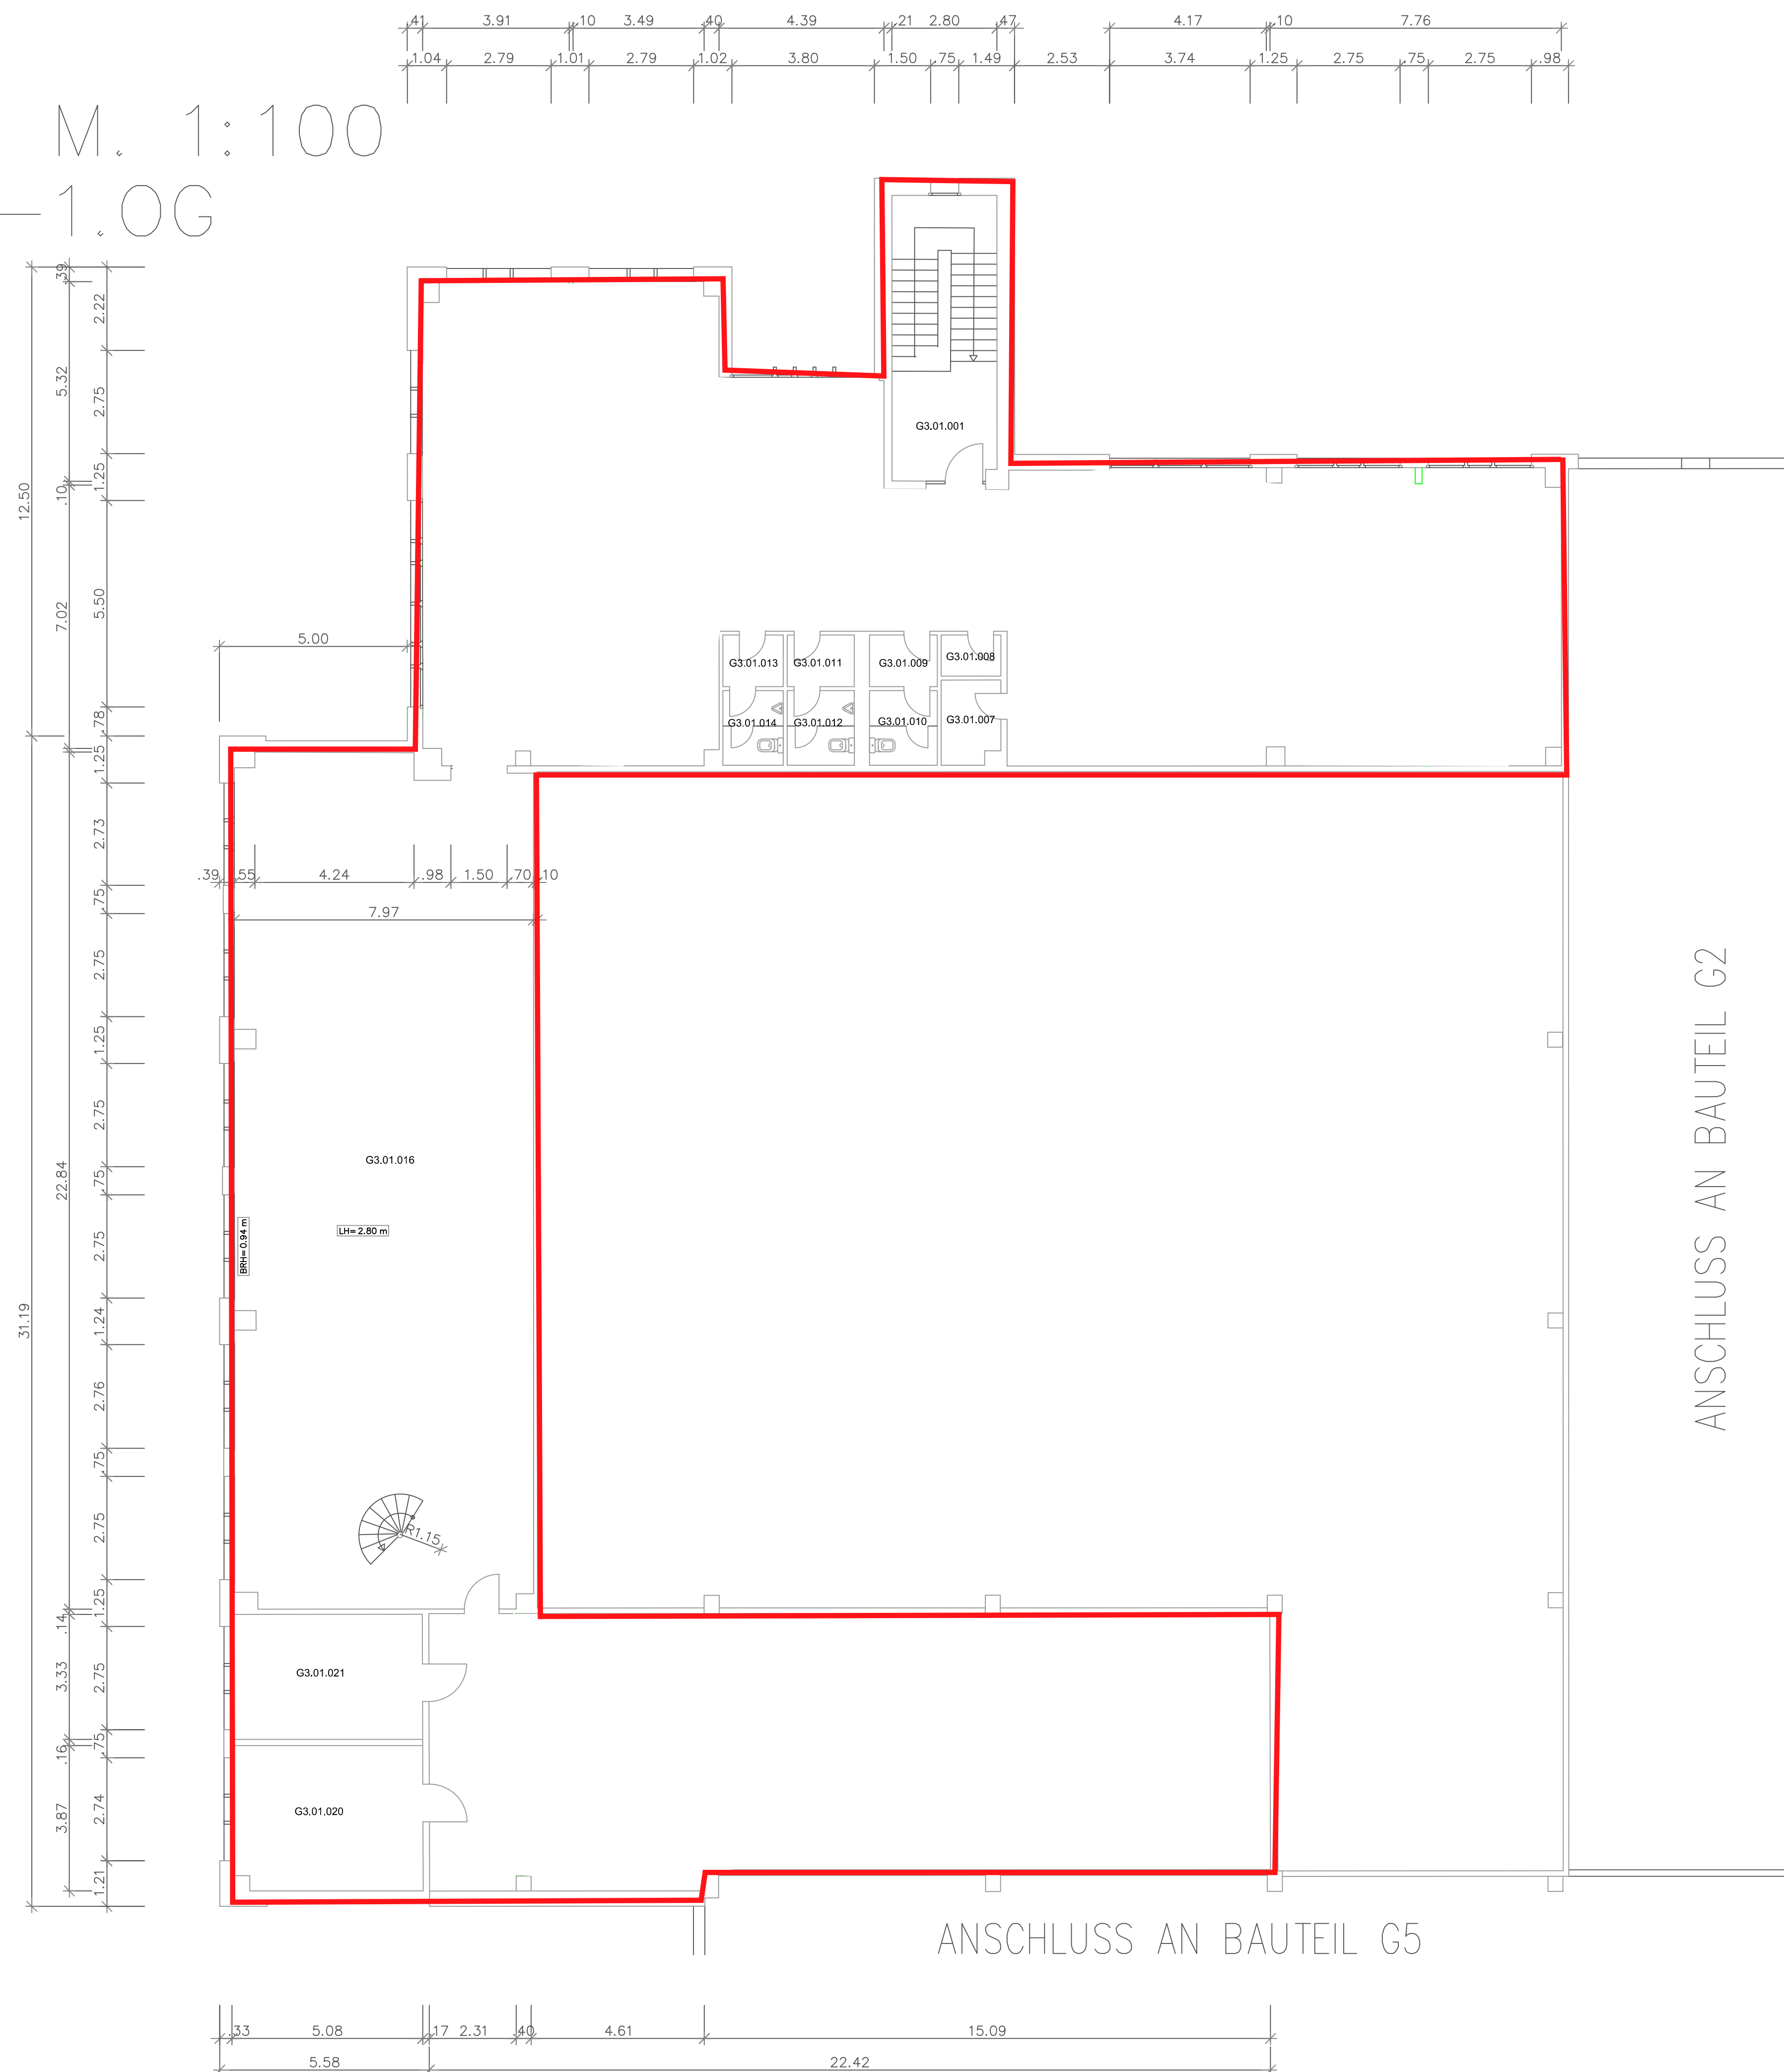

ANSCHLUSS AN BAUTEIL G2

ANSCHLUSS AN BAUTEIL G5

Projekt

IBB: 26000996
Büro- und Lagergebäude Einheit G3
Schiessstraße 60
40549 Düsseldorf

Erfassungsart: Planübernahme
Lagebezug: Lokales Koordinatensystem
Höhenbezug: kein

Planbezeichnung / Maßstab

BESTANDSPLAN 1:100

Projektion / Lokalität

GRUNDRISS OBERGESCHOSS