


Projekt

IBB: 26000996
Lager- und Bürogebäude B1
 Schiessstraße 72
 40549 Düsseldorf

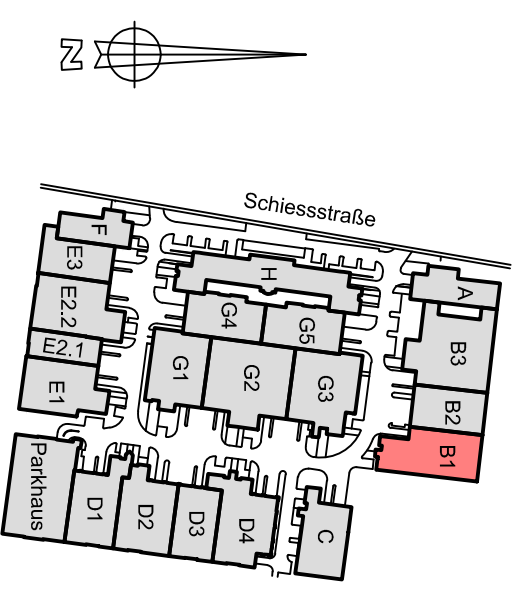


Erfassungsart: Planübernahme
 Lagebezug: Lokales Koordinatensystem
 Höhenbezug: kein

Planbezeichnung / Maßstab

BESTANDSPLAN 1:100

Projektion / Lokalität

GRUNDRISS 2. OBERGESCHOSS

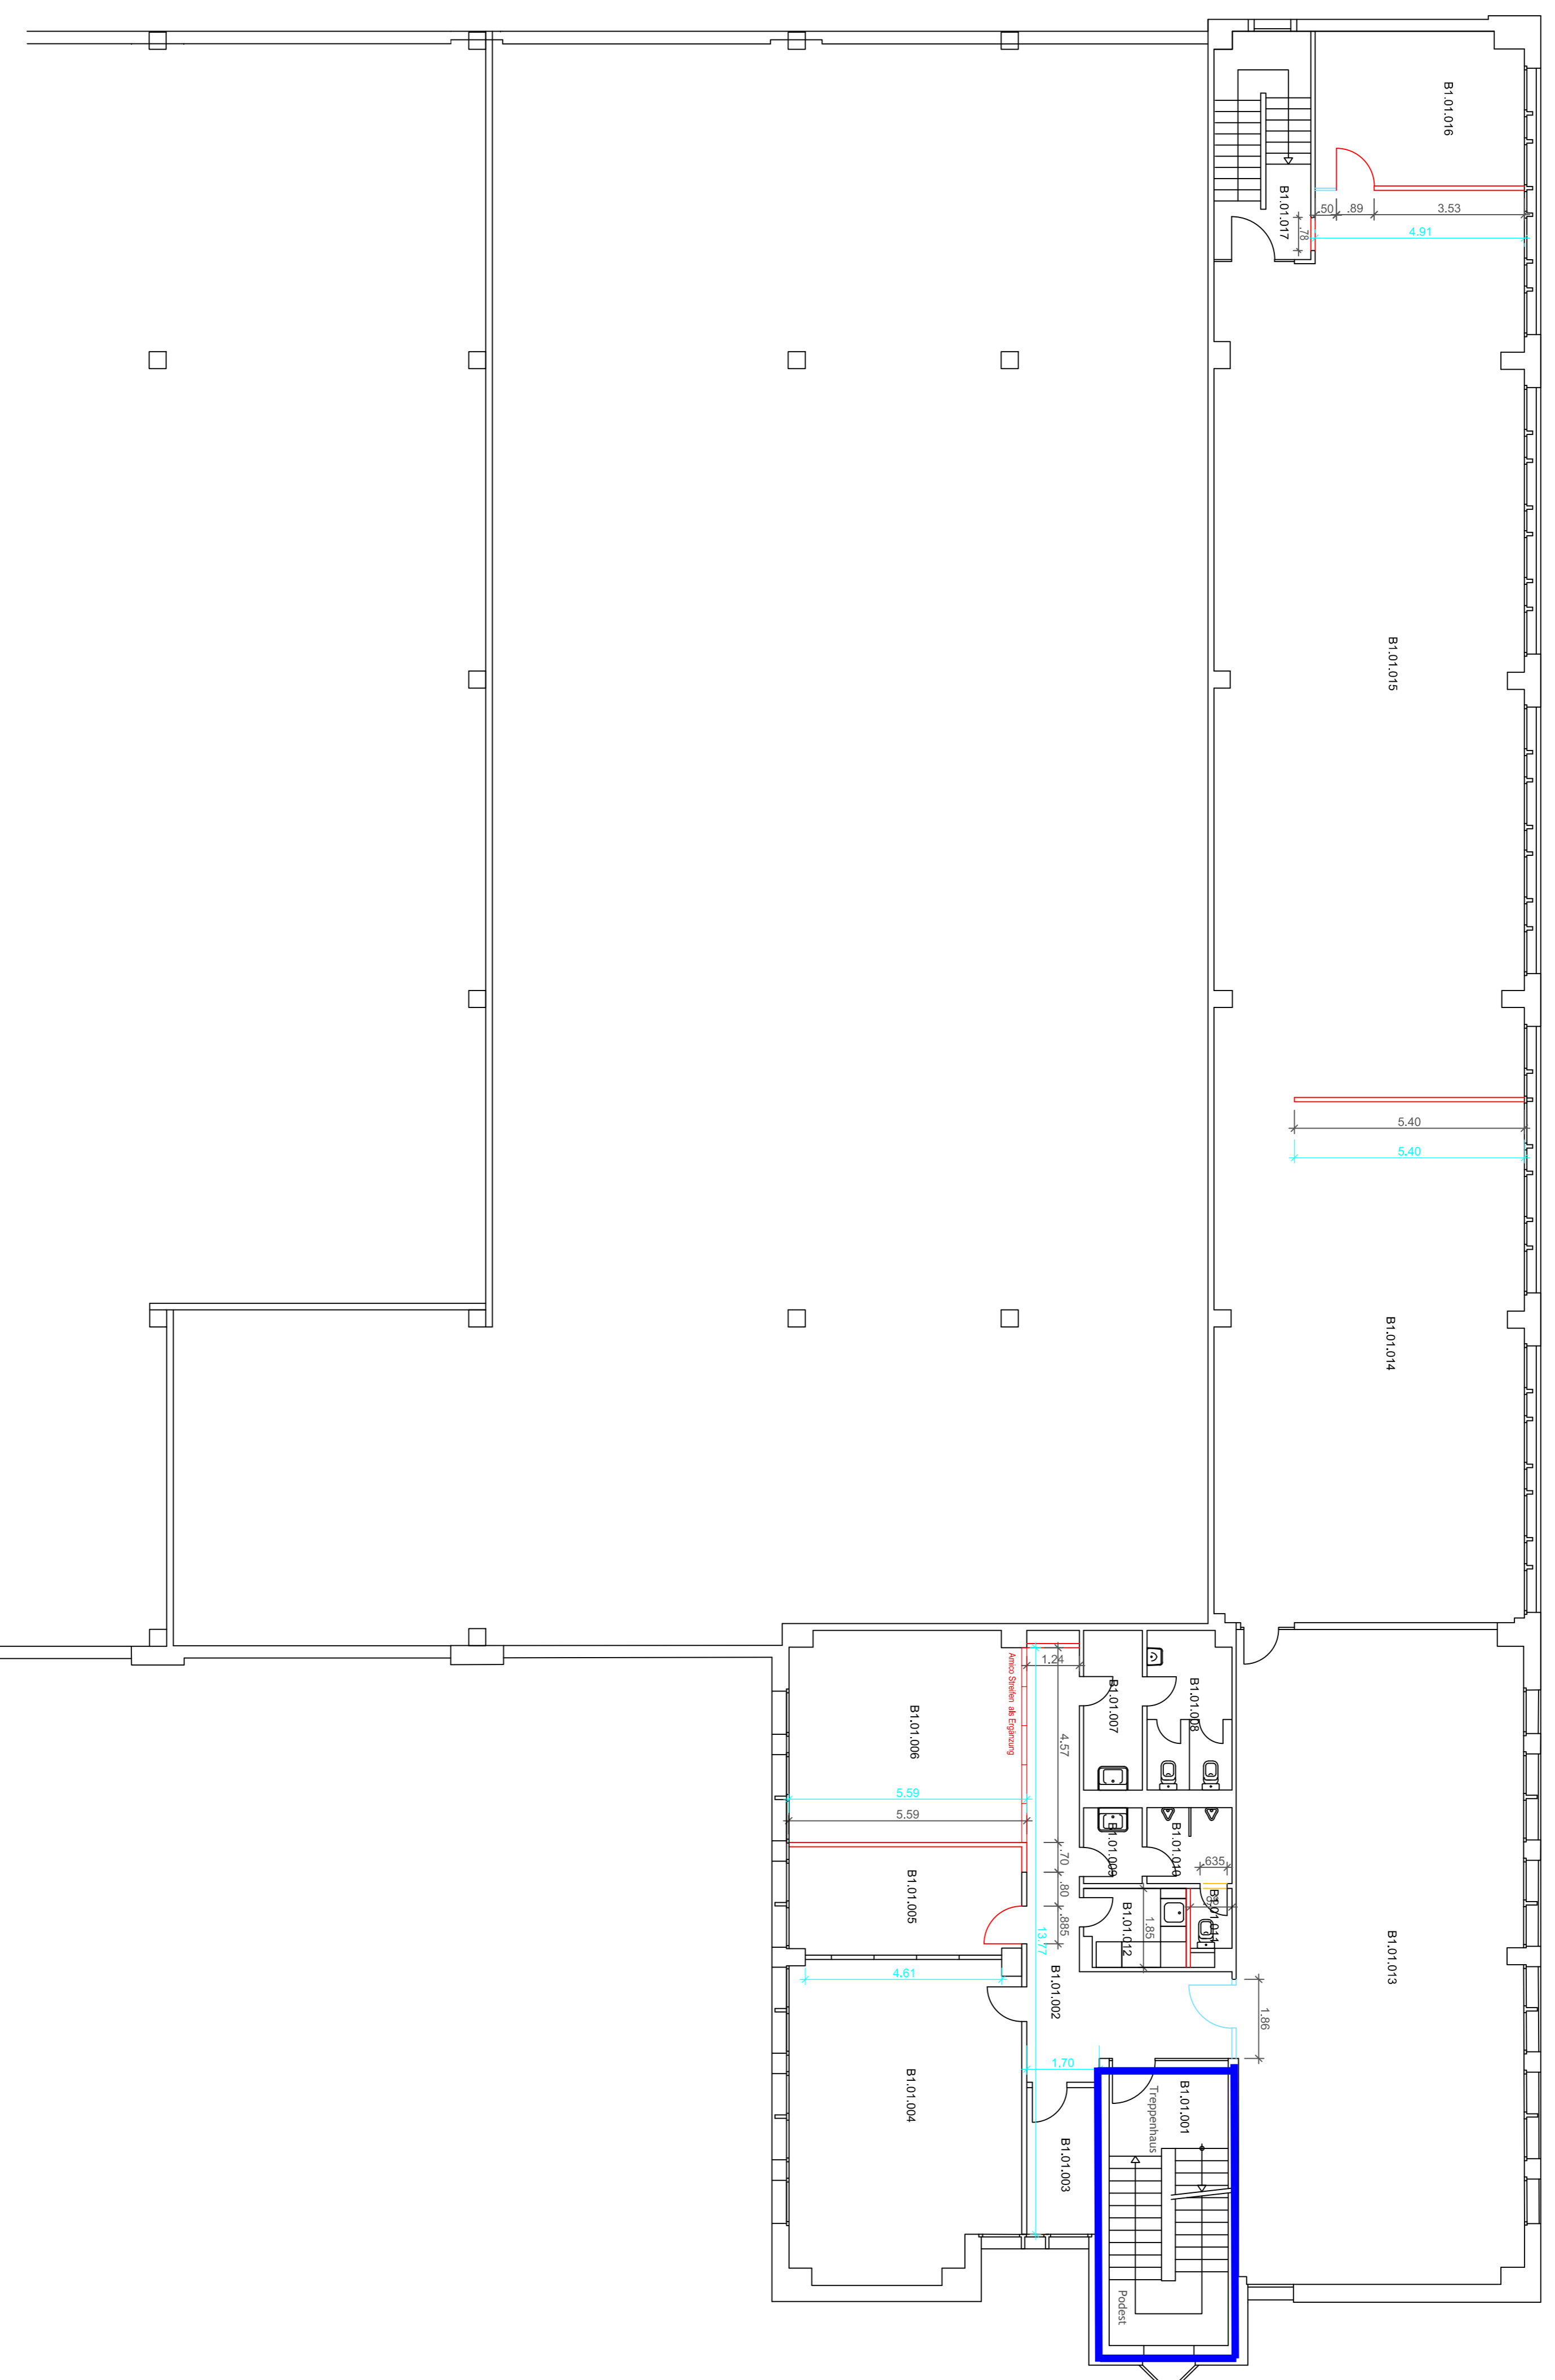

GRUNDRISS Bauteil B1 – 1.OG M. 1:100

Projekt
IBB: 26000996
Lager- und Bürogebäude B1
 Schessstraße 72
 40549 Düsseldorf

Erfassungsart: Planbrennmaße
 Lagebezug: Lokales Koordinatensystem
 Höhenbezug: kein

Planbezeichnung / Maßstab
BESTANDSPPLAN 1:100

Projektion / Lokalität
GRUNDRISS 1. OBERGESCHOSS



GRUNDRISS Bauteil B1 – EG M. 1:100

ANSCHLUSS AN BAUTEIL B2

Projekt: IBB: 26000996
 Lager- und Bürogebäude B1
 Schessstraße 72
 40549 Düsseldorf

Erfassungsart: Planübernahme
 Lagebezug: Lokales Koordinatensystem
 Höhenbezug: kein

Planbezeichnung / Maßstab: BESTANDSPLAN 1:100
 Projektion / Lokalfakt: GRUNDRISS ERDGESCHOSS