


ANSCHLUSS AN BAUTEIL G5

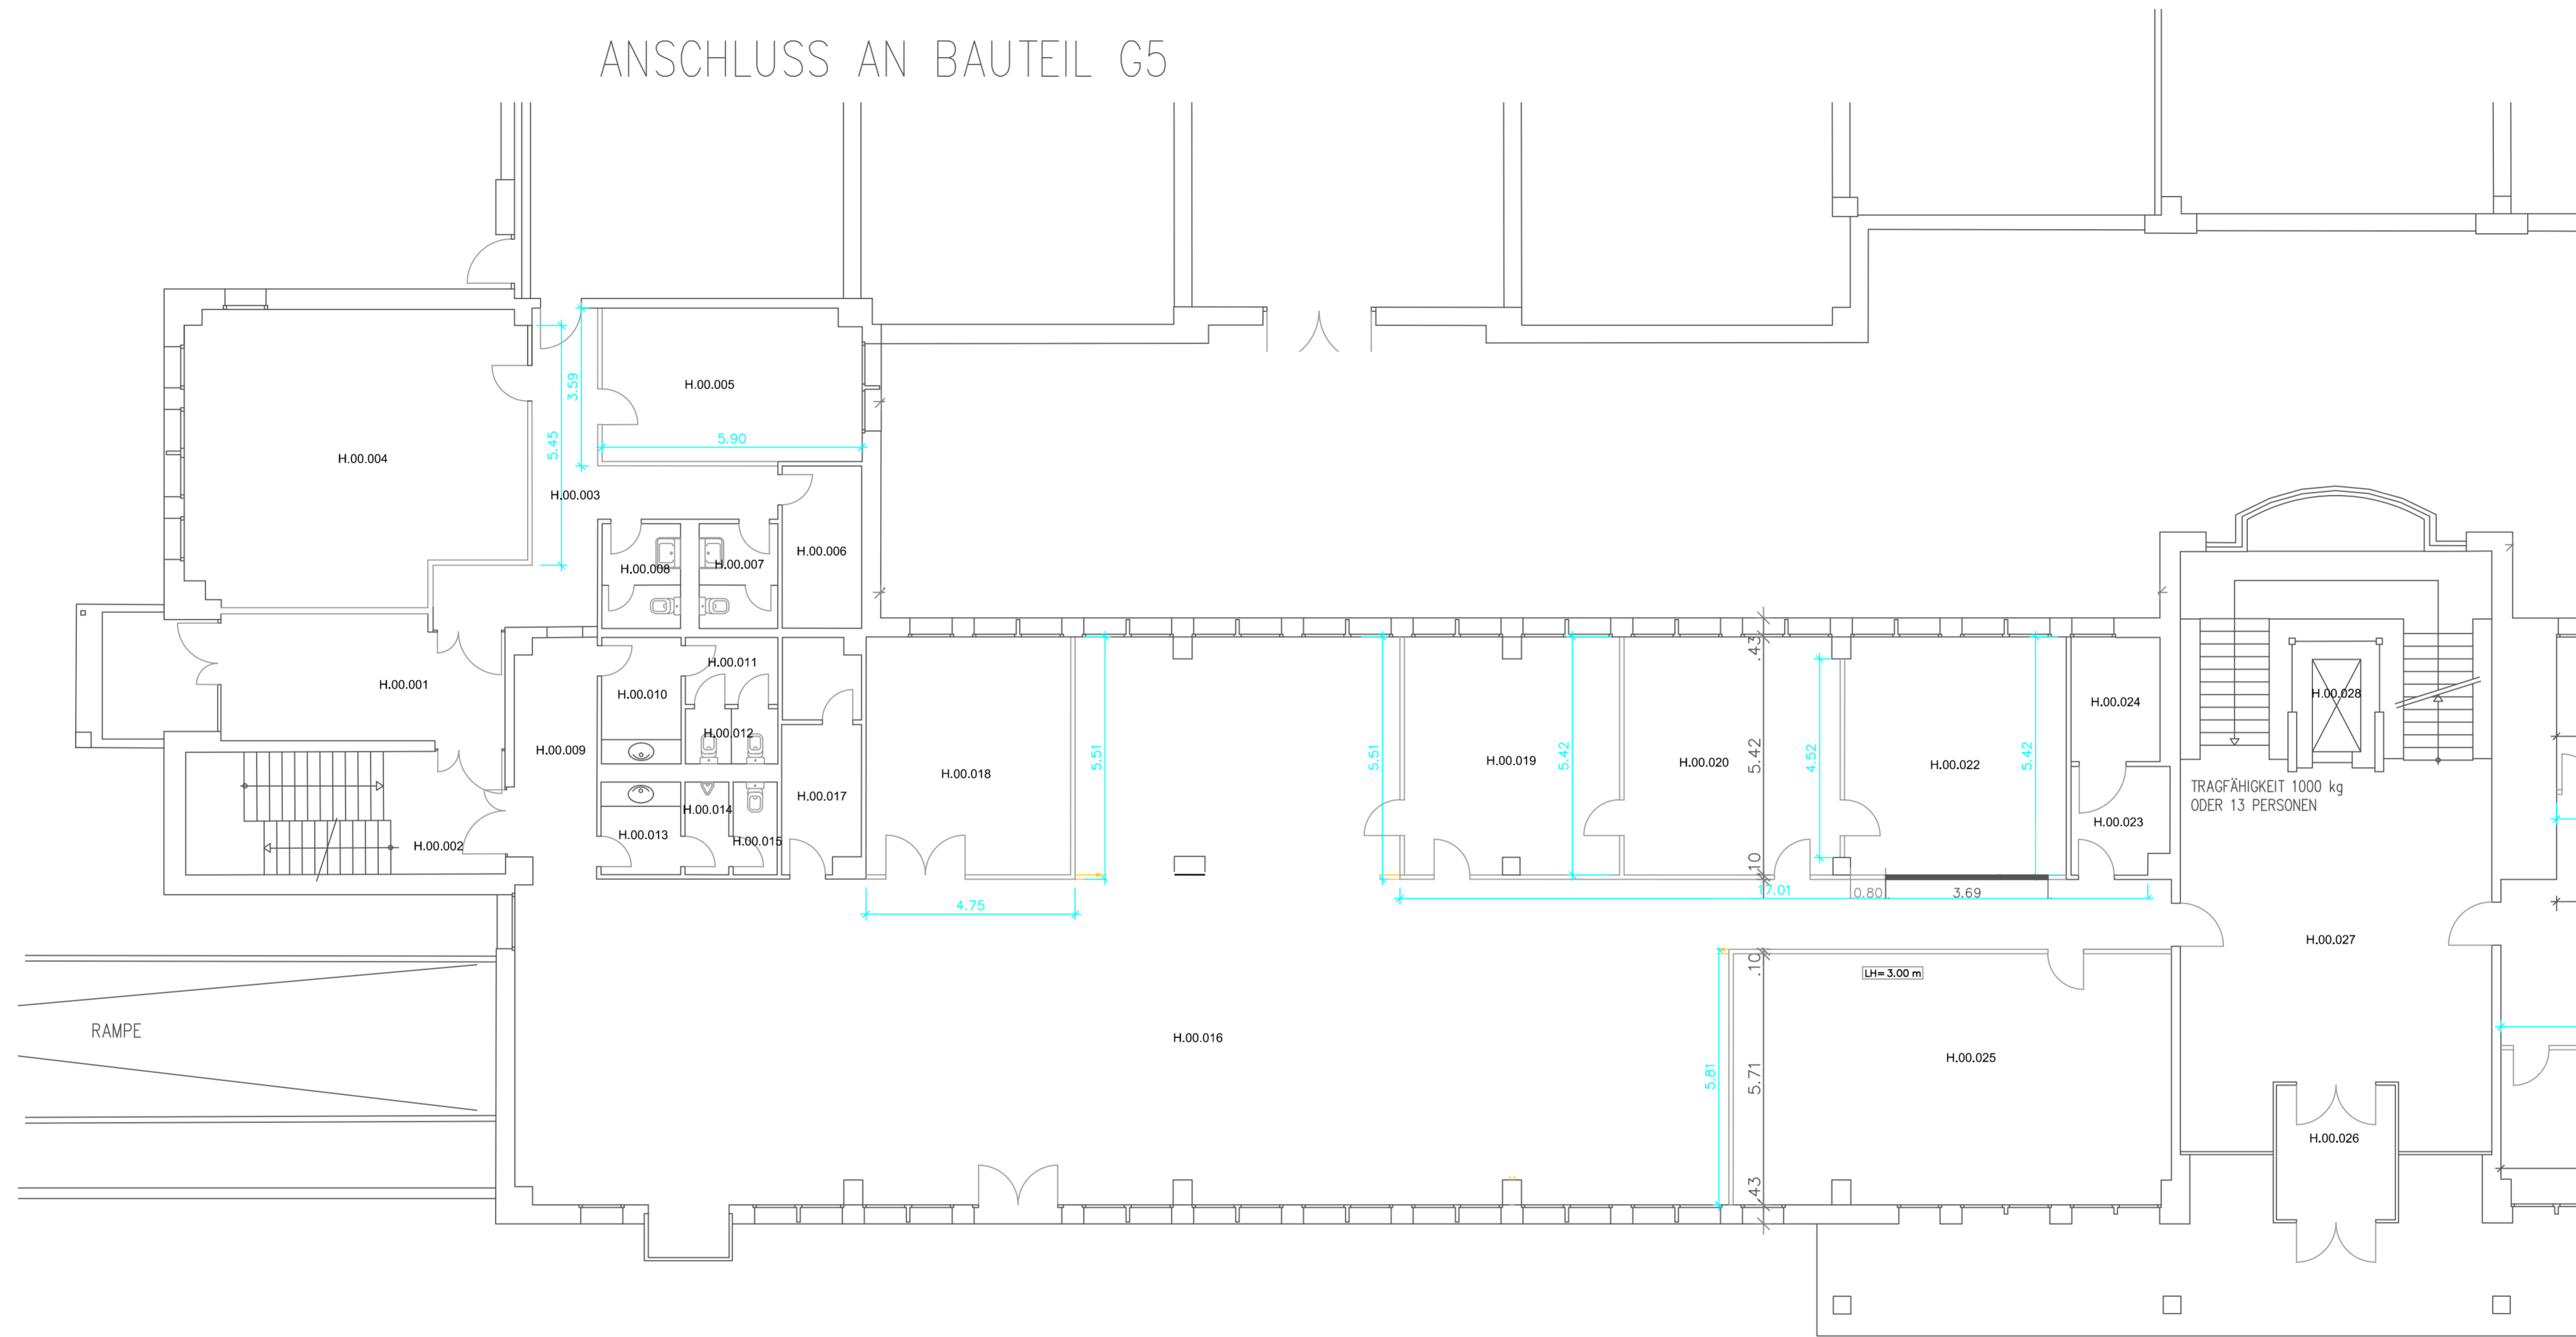

Projekt  
**IBB: 26000996**  
**Bürogebäude Bauteil H**  
Schiesstraße 66, 68, 70  
40549 Düsseldorf

Erfassungsart: Planübernahme  
Lagebezug: Lokales Koordinatensystem  
Höhenbezug: kein

Planbezeichnung / Maßstab  
**BESTANDSPLAN 1:100**

Projektion / Lokalität  
**GRUNDRISS ERDGESCHOSS**

GRUNDRISS Bauteil H-EG Links M. 1:100